


1:25,000(A0)

### 青森都市計画道路の変更(青森市決定) 総括図

令和元年六月調製



- 注意
- この図面の都市計画は令和元年6月現在のものです。
  - 詳細は変更することがありますのでご利用に当たってはご注意ください。
  - この図面は簡略図です。詳細については県または市の担当課にお問い合わせください。
  - 許可なくして複製することを禁じます。

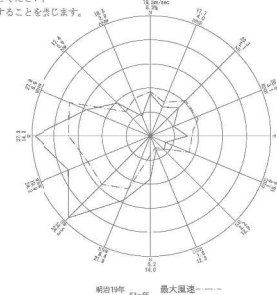

- 凡例
- 新規
  - 廃止

3・5・10(15) 2車線



# 青森都市計画道路の変更(青森市決定) 計画図

令和元年度	
名称	3・5・10号 八甲大橋西通り線の変更
図面種別	計画図
縮尺	S=1:2,500(A1)
図面番号	
葉の内	

青森市

凡例	
■	新規
■	廃止

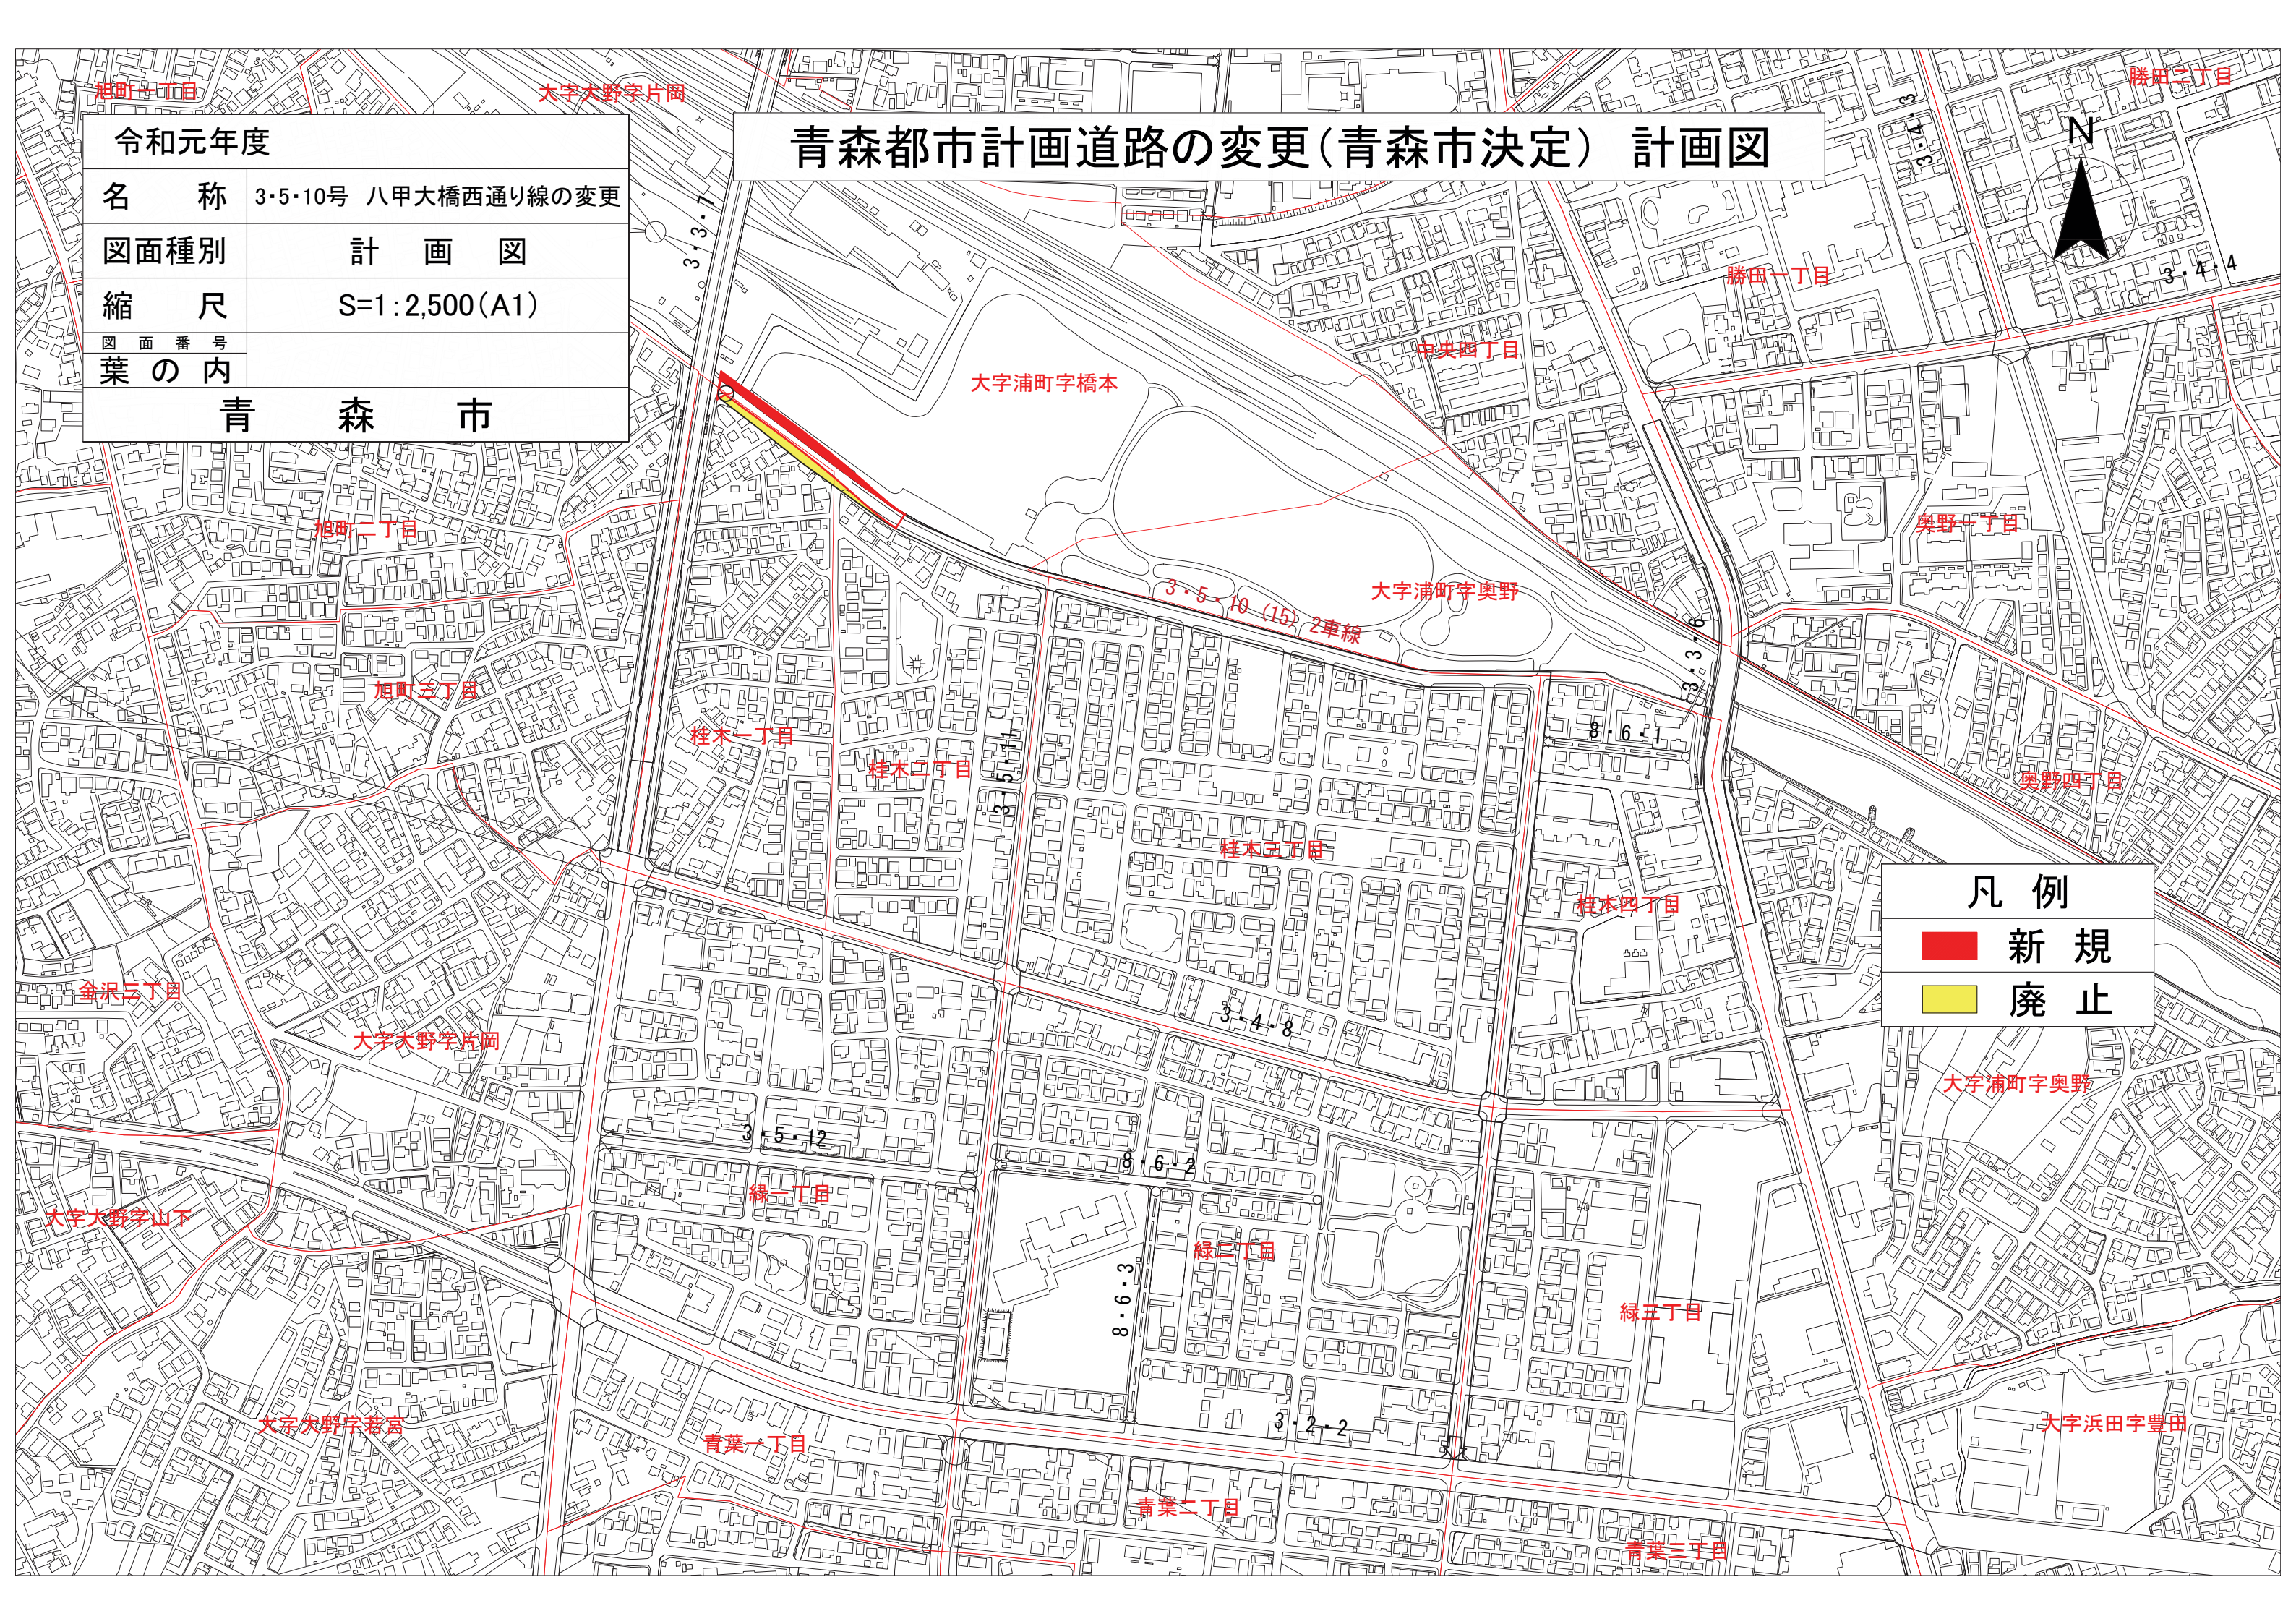

## 青森都市計画道路の変更（青森市決定）

都市計画道路中 3・5・10号八甲大橋西通り線を次のように変更する。

種別	名称		位置			区域	構造				備考
	番号	路線名	起点	終点	主な経過地	延長	構造形式	車線の数	幅員	地表式の区間における鉄道等との交差の構造	
幹線街路	3・5・10	八甲大橋西通り線	青森市桂木一丁目	青森市緑二丁目	青森市桂木一丁目 青森市桂木二丁目 青森市桂木三丁目 青森市桂木四丁目 青森市大字浦町字橋本 青森市大字浦町字奥野 青森市緑二丁目 青森市緑三丁目	約 1,520m	地表式	2車線	15m	幹線街路と平面交差 5箇所	

「区域は計画図表示のとおり」

### 理由

本都市計画区域における土地利用を勘案し、街路網を検討した結果、本案のように計画し、都市機能の維持及び増進を図るものである。

### ○ 3・5・10号八甲大橋西通り線の変更

本路線の計画区域内における都市計画法に基づく民有地への制限を解除するため、起点部の未整備区間を含む約 200m について道路の線形を変更するものである。

## 新旧対照表

赤書き：変更前

黒書き：変更後

種別	名称		位置			区域	構造				備考
	番号	路線名	起点	終点	主な経過地		延長	構造形式	車線の数	幅員	
幹線街路	3・5・10	八甲大橋西通り線	青森市桂木一丁目	青森市緑二丁目	〃 青森市桂木一丁目 青森市桂木二丁目 青森市桂木三丁目 青森市桂木四丁目 青森市大字浦町字橋本 青森市大字浦町字奥野 青森市緑二丁目 青森市緑三丁目	約 1,520m	〃 地表式	〃 2車線	〃 15m	〃 幹線街路と平面交差 5箇所	

## 変更概要

名称		変更項目	変更の内容		備考
番号	路線名		変更前	変更後	
3・5・10	八甲大橋西通り線	線形の変更			